

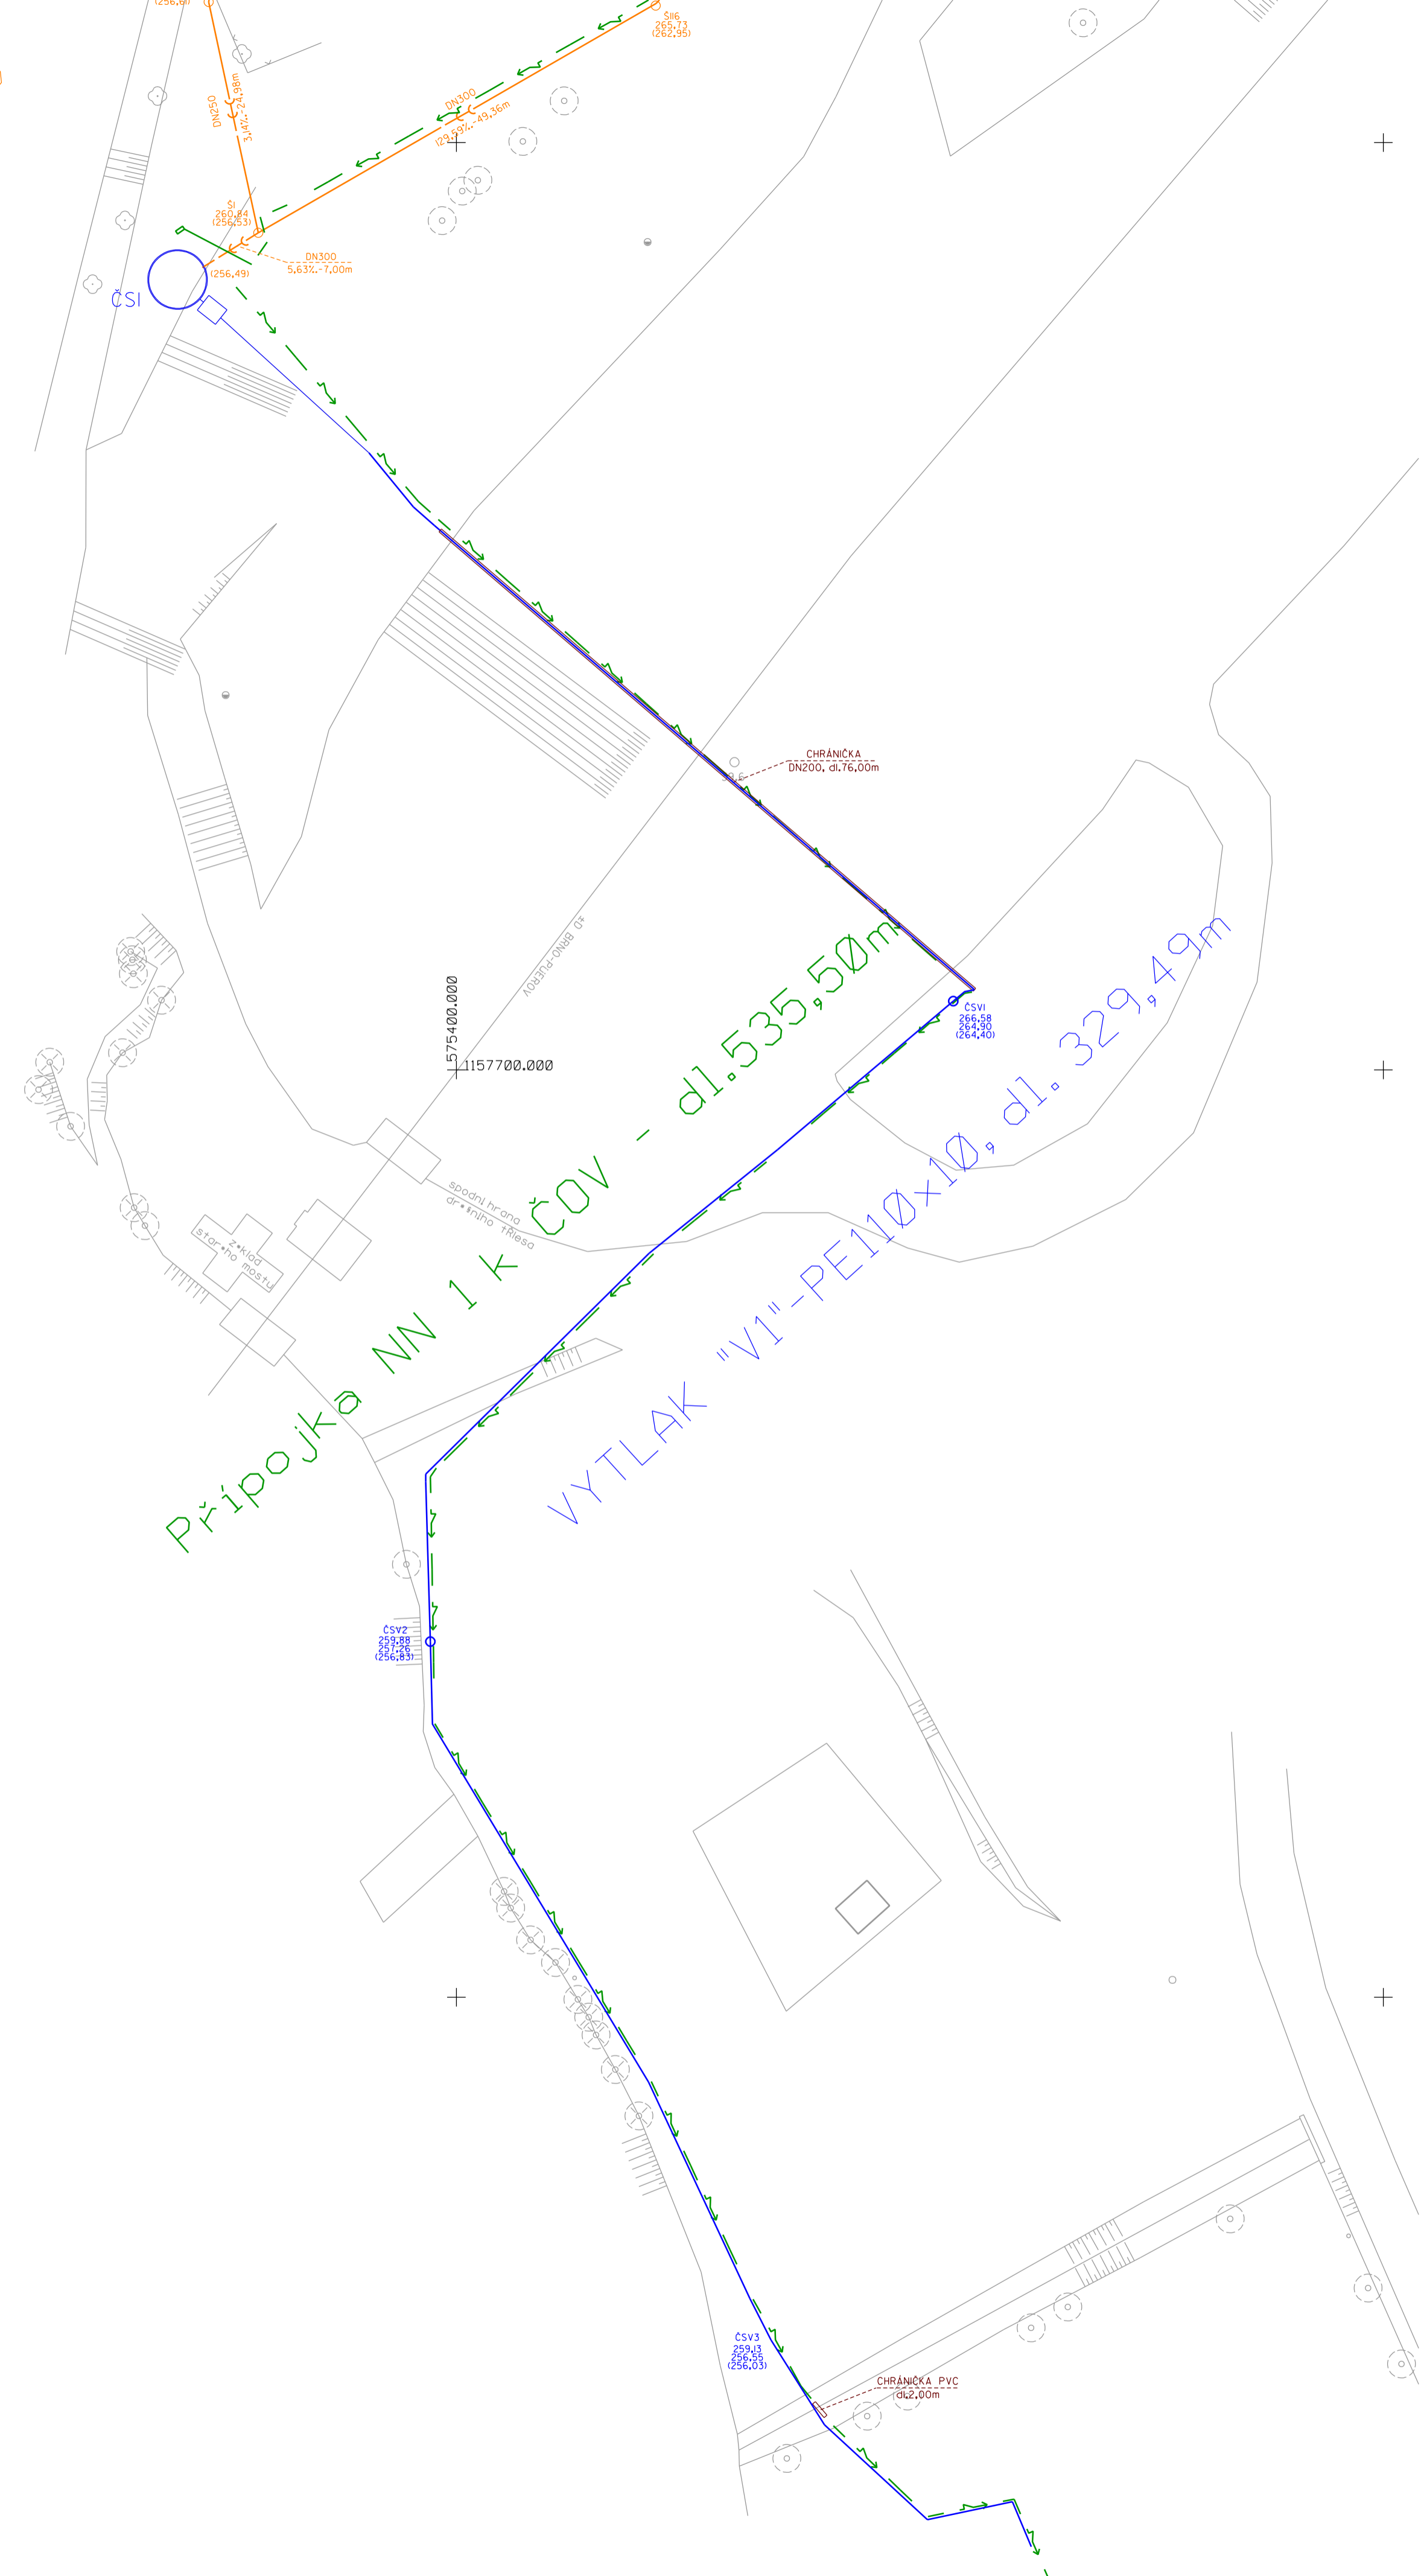


Stolařství
1575500.000
1157600.000

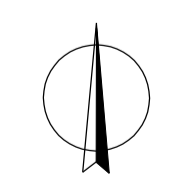

1575500.000
1157800.000

1575700.000
1157700.000

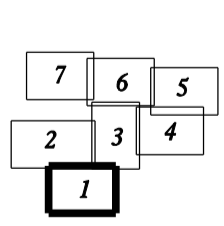

ZK-BRNO s.r.o. geodetické práce, informační systémy		MÍSTO: HEDERŇOVÉ ŠA, 631 00 BRNO http://www.zk-brno.cz	
ZAMĚŘIL:	VYPRACOVAL:	SOUŘADNÝ SYSTÉM:	DATAUM:
Danišl Karel	Ing. Zuzana Štěpánová	S-JTSK, UTM	7/2015
OBJEDNATEL: HABAU CZ s.r.o.		ZAK. ČÍSLO: Z1/14267	Č. Ověřené: 101/2015
KATASTRÁLNÍ ÚZEMÍ: Nemojany	KRAJ: Jihomoravský	FORMÁT: A4	MĚŘÍTKO: 1:500
AKCE: ČOV a kanalizace Nemojany		ČÍSLO LISTU: 1	
OBSAH: Geodetické zaměření skutečného provedení			